


Övre Plan 1:100


BET	ANT	ÄNDRINGSÄMNE	DATUM	Stp.
RELATIONSRTNING				
LJUSNARSBERGS KOMMUN				
Ljusnarshallen Kopparberg				
UPPGÅNG NR	RTAD/ANSTRUKEN AV	UPPGÅNGSLEDARE		
0909	G. Sandin			
Kopparberg 09-11-30				
Övre Plan				
SKALA	RUMMER	BET		
1:100 A1	R-11			

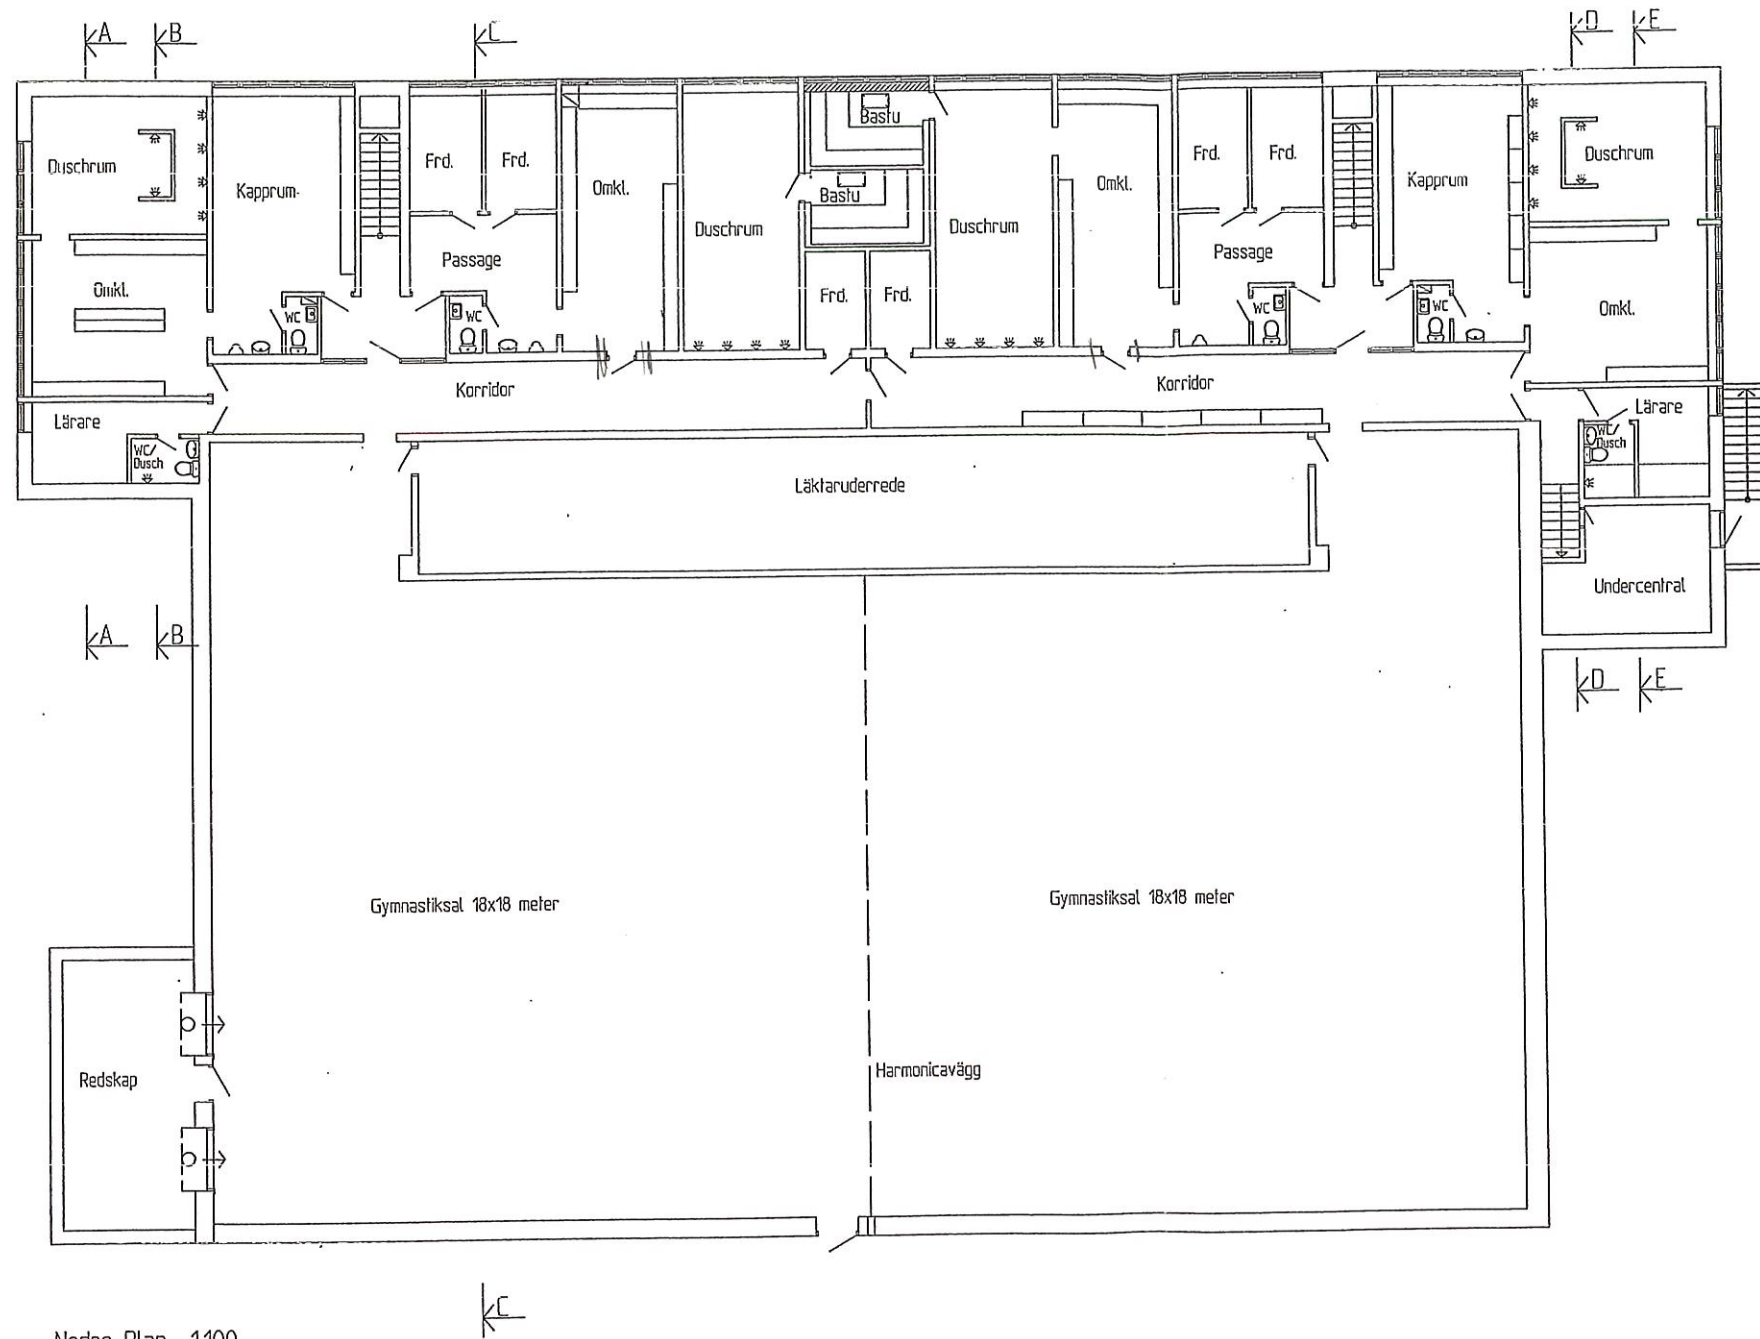


Nedre Plan 1:100

OBS ! Skala c:a 1:200 (exakt 1:205)

A	Sektionsplan	10-02-03	GS
BET	ANT	ÄNDRING AVSER	DATUM
			Sig-
RELATIONSHANDLING			
LJUSNARSBERGS KOMMUN			
Ljusnarshallen Kopparberg			
UPPDRAGS	REVIS/KONSTRUERAD AV	UPPDRAGSLEDARE	
	G. Sandin		
DATUM			
Kopparberg 10-01-25			
Nedre Plan			
SKALA	NUMMER	BET	
1:100	A1	R-12	A

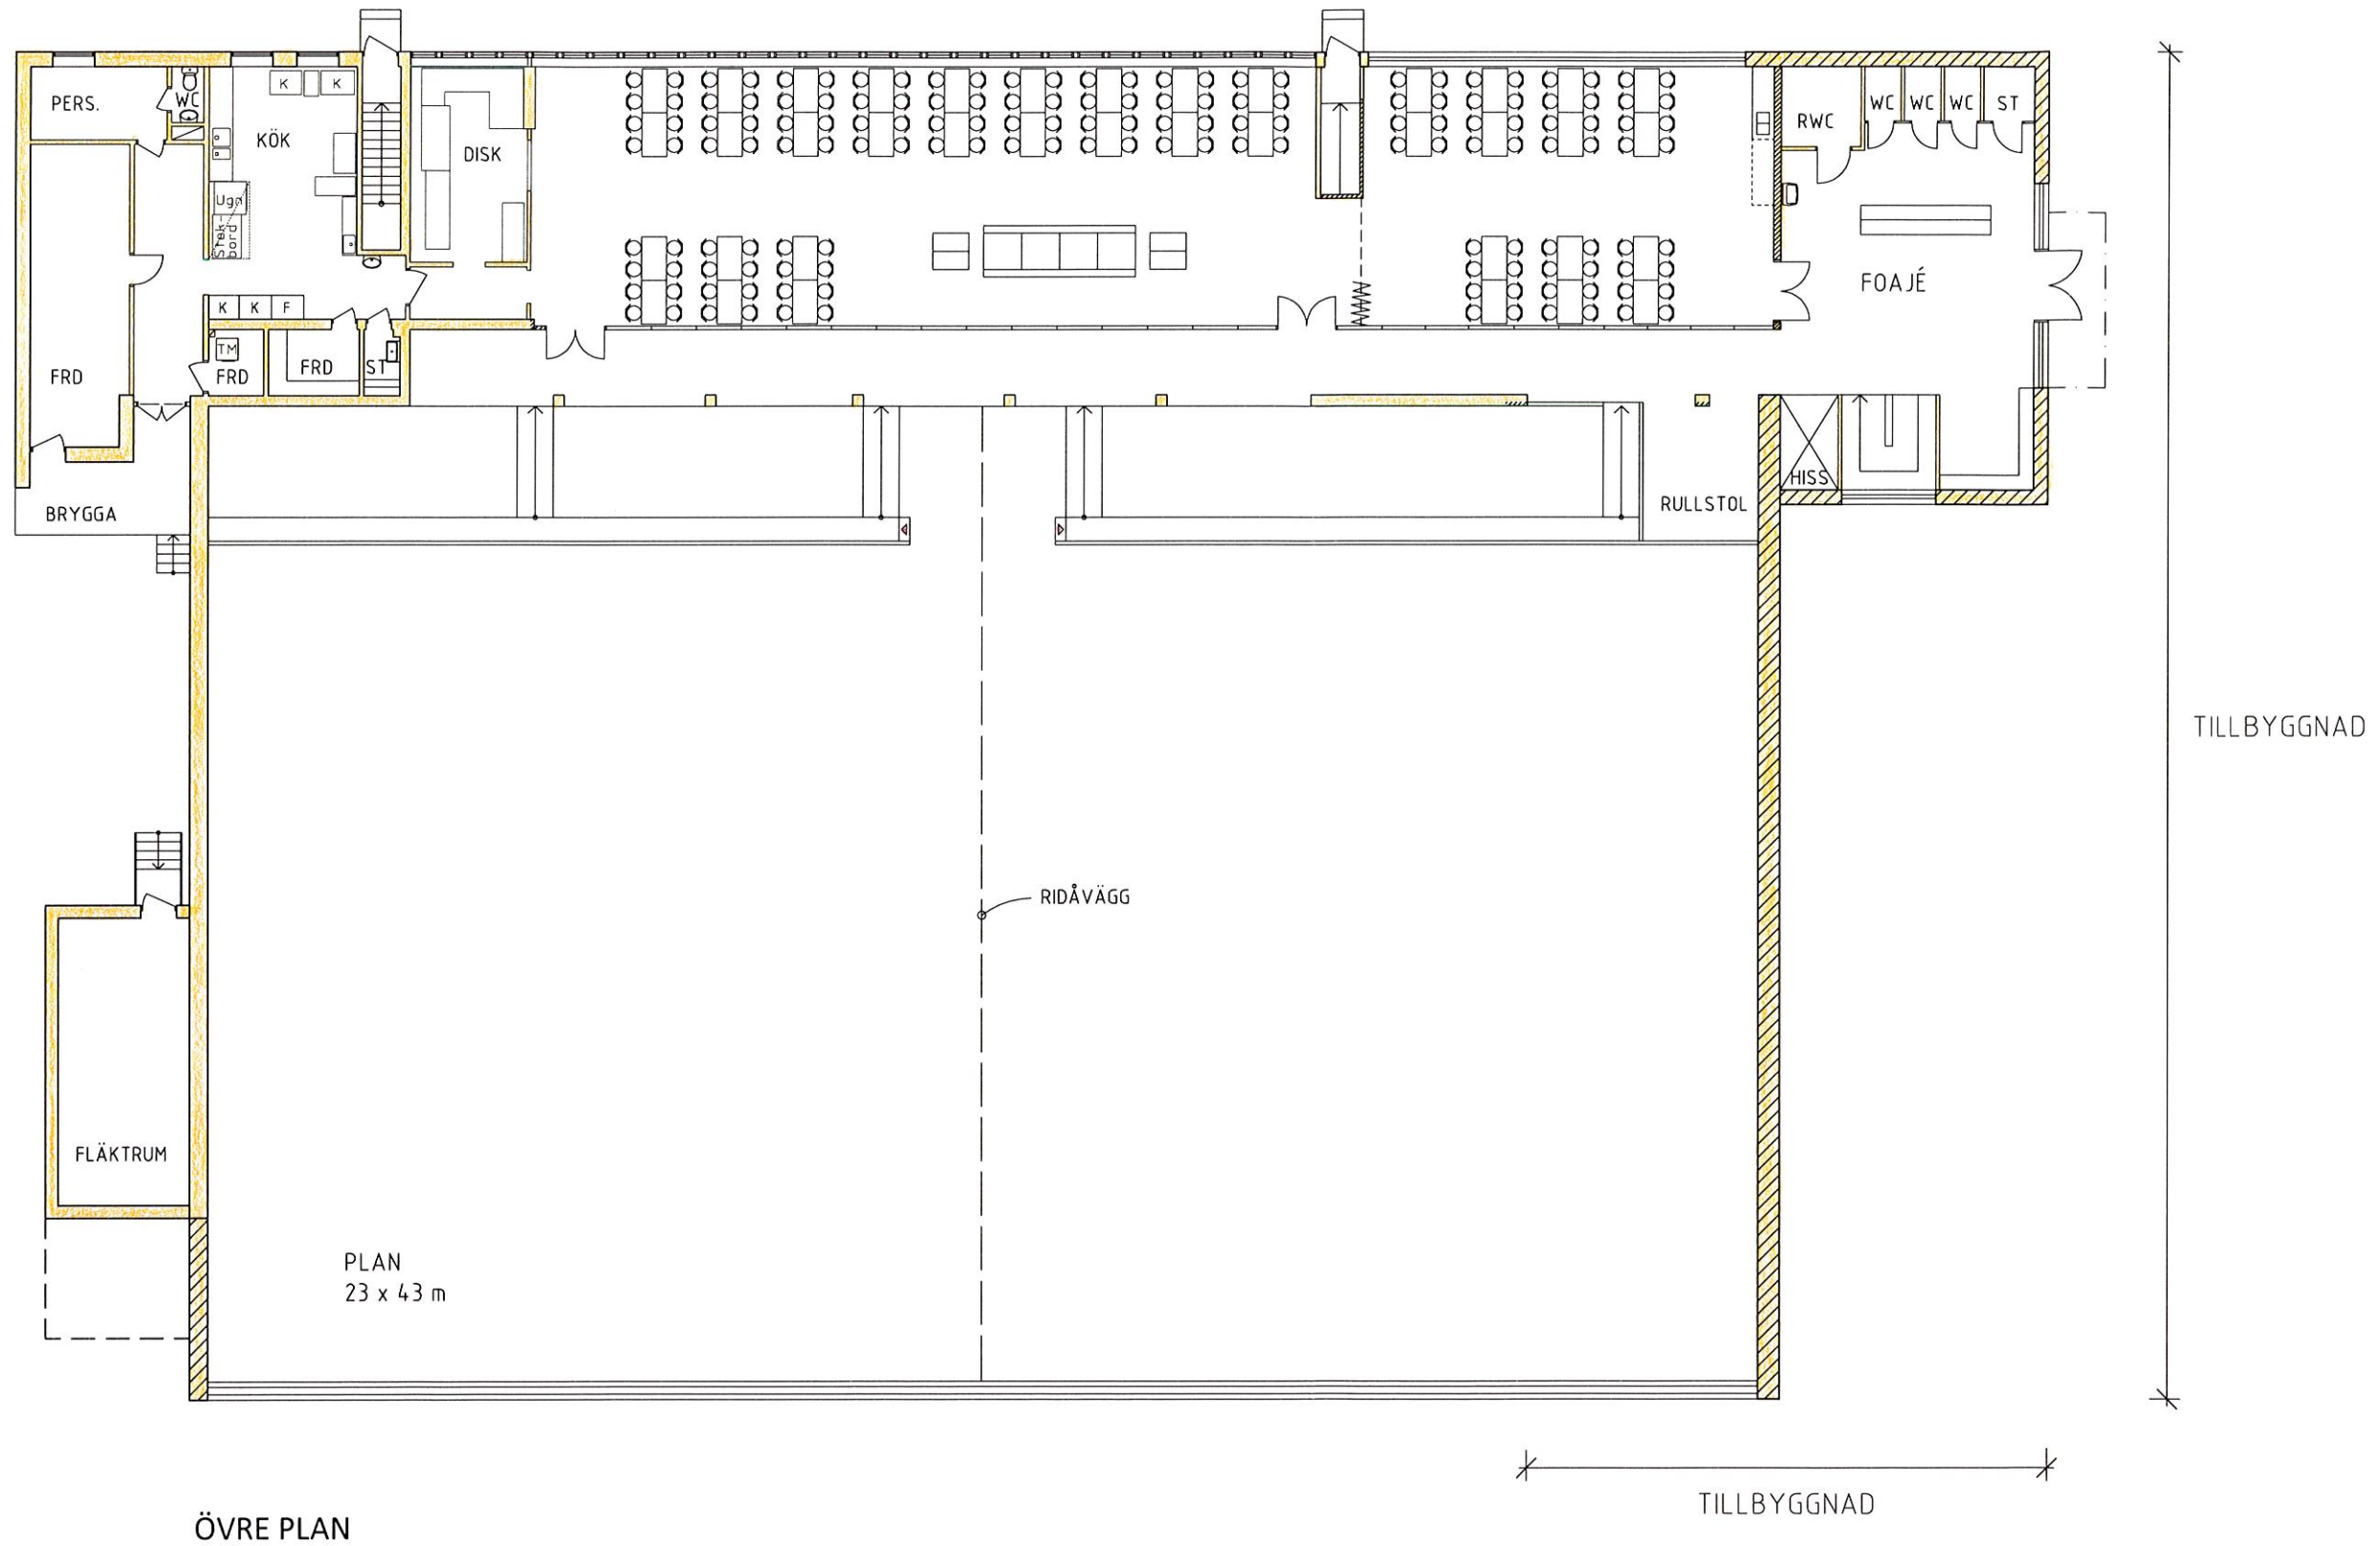

LJUSNARSHALLEN, KOPPARBERG
 OMBYGGNAD
 SKISS 2015-02-20
 PLANER
 SKALA 1:200

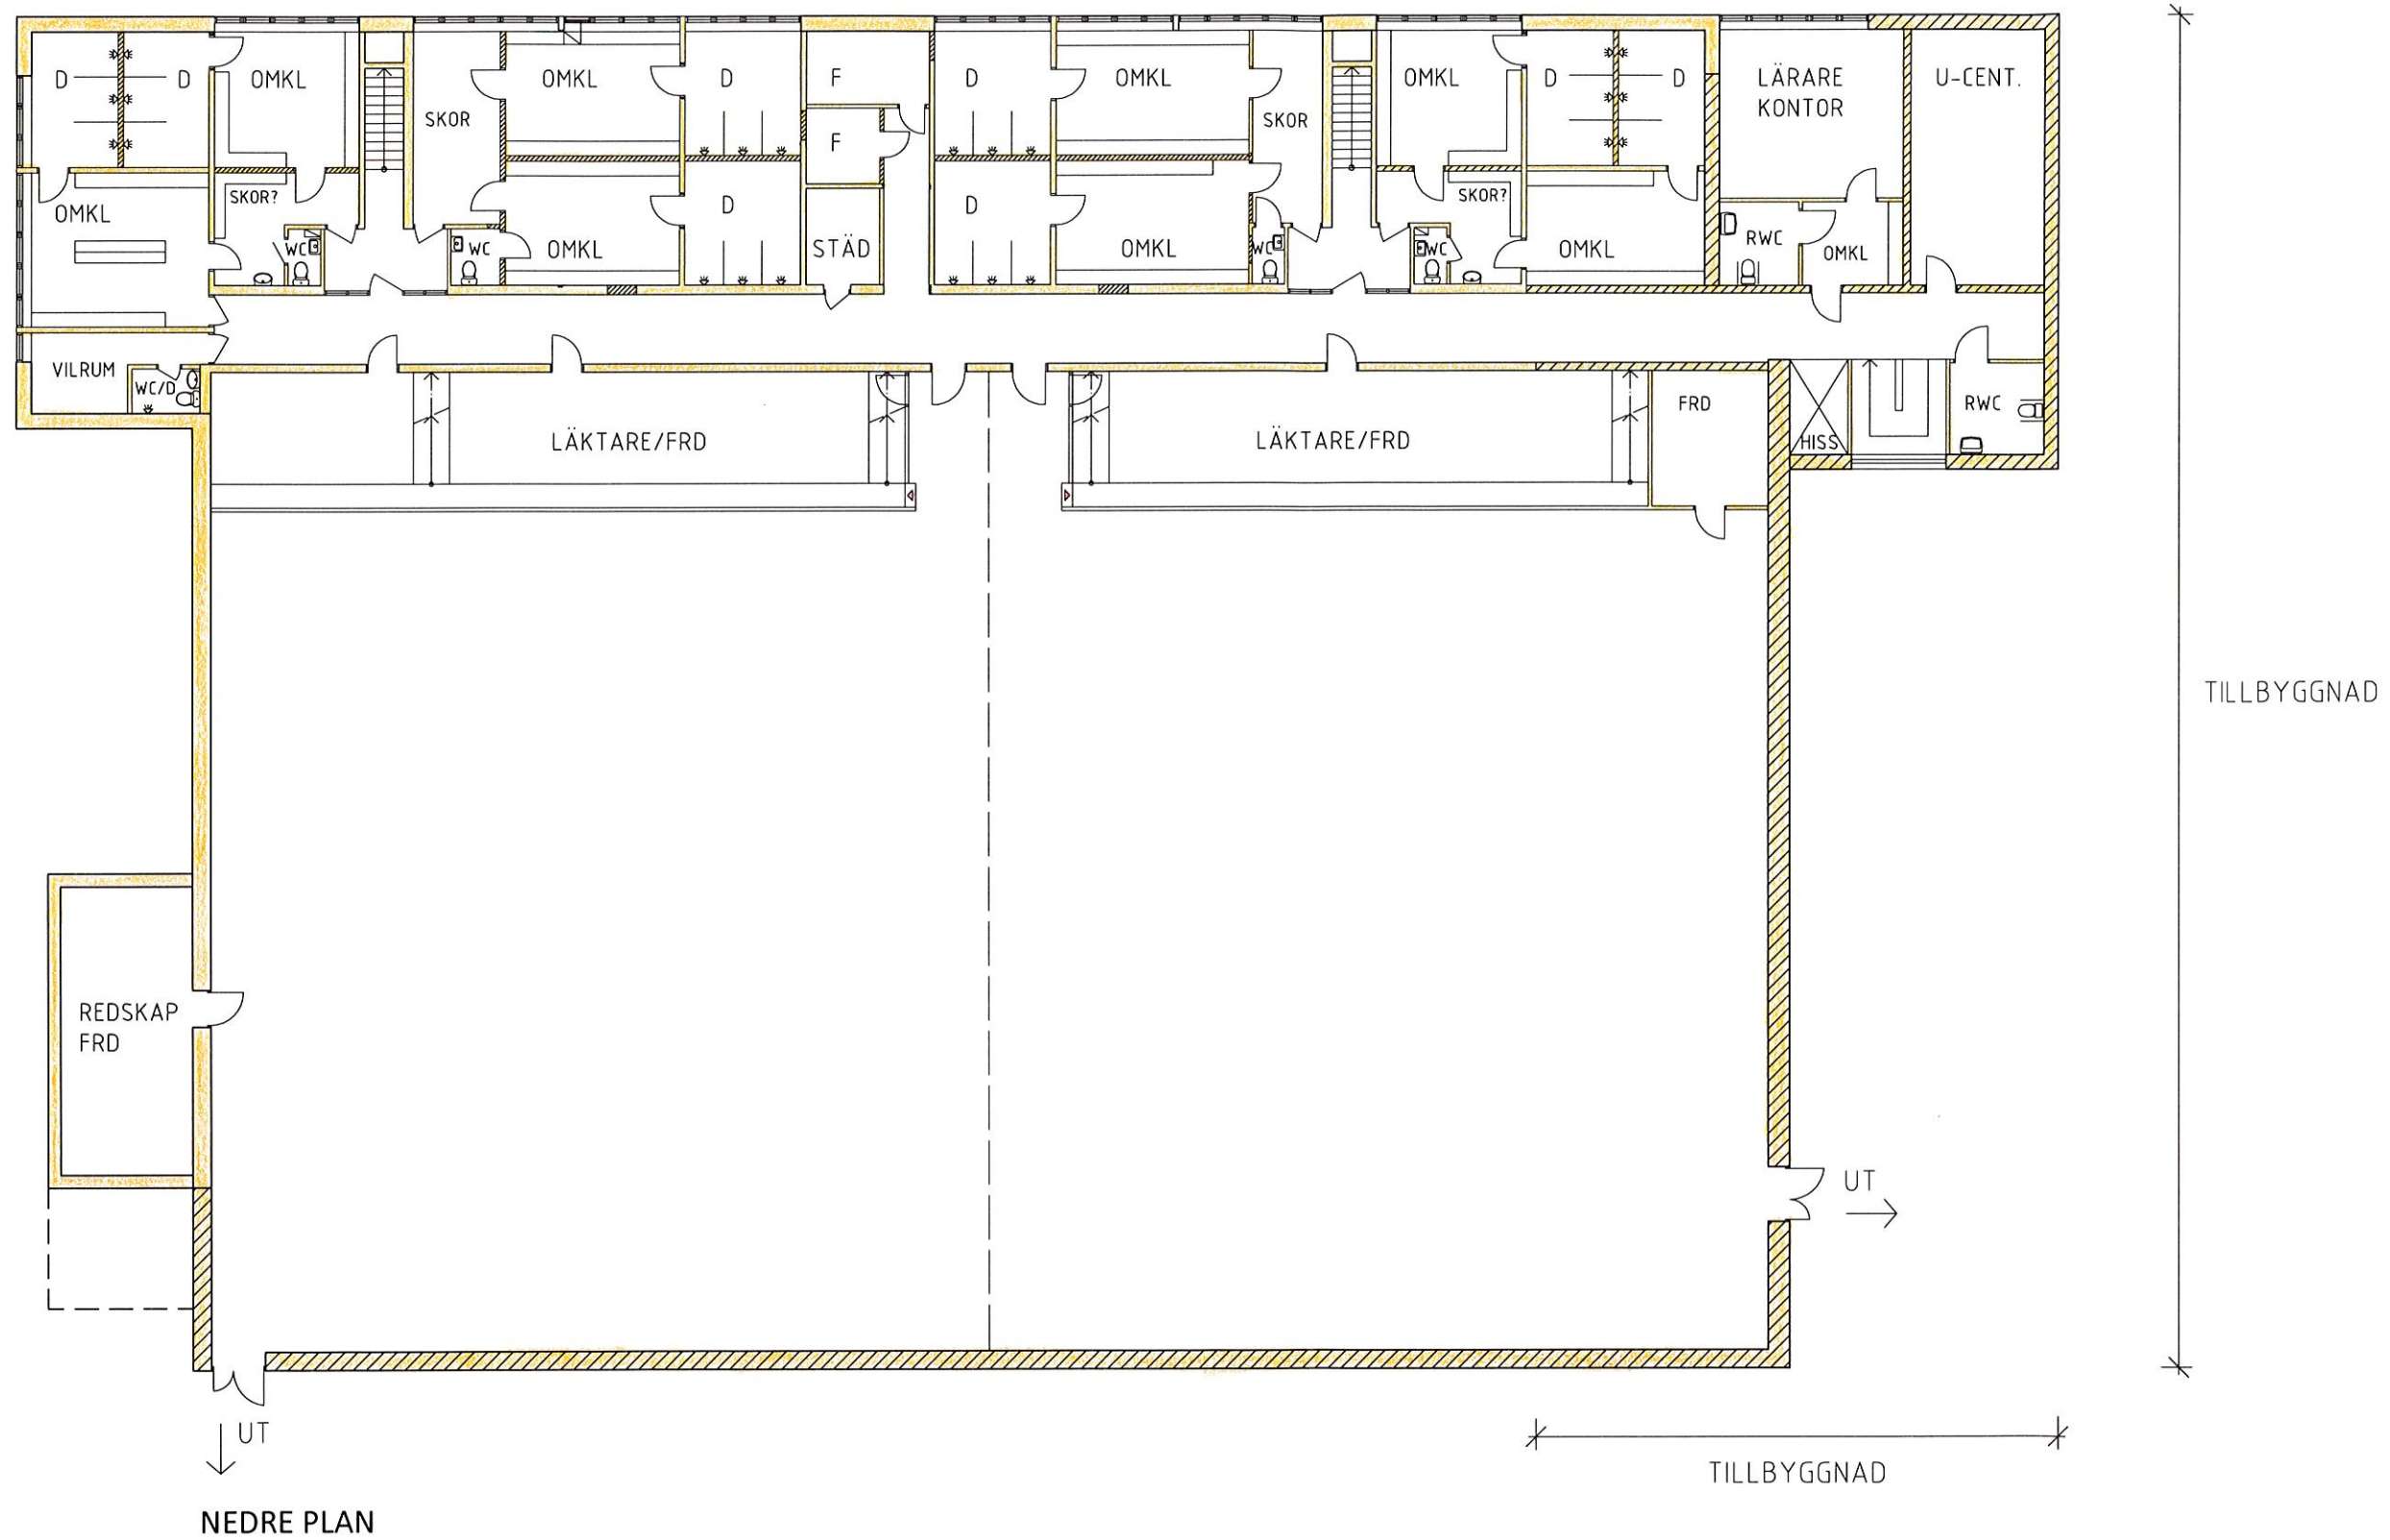

LJUSNARSHALLEN, KOPPARBERG
 OMBYGGNAD
 SKISS 2015-02-20
 PLANER
 SKALA 1:200